


Département de la Loire
Commune de COTTANCE
Lieu dit "Croix Rampeau"
ECO-HAMEAU DE COTTANCE
PLAN DU LOT N°13

Echelle: 1/250

n.b. :

La position des gaines réseaux secs
est donnée selon le plan de
recolement transmis par
l'entreprise CITEOS

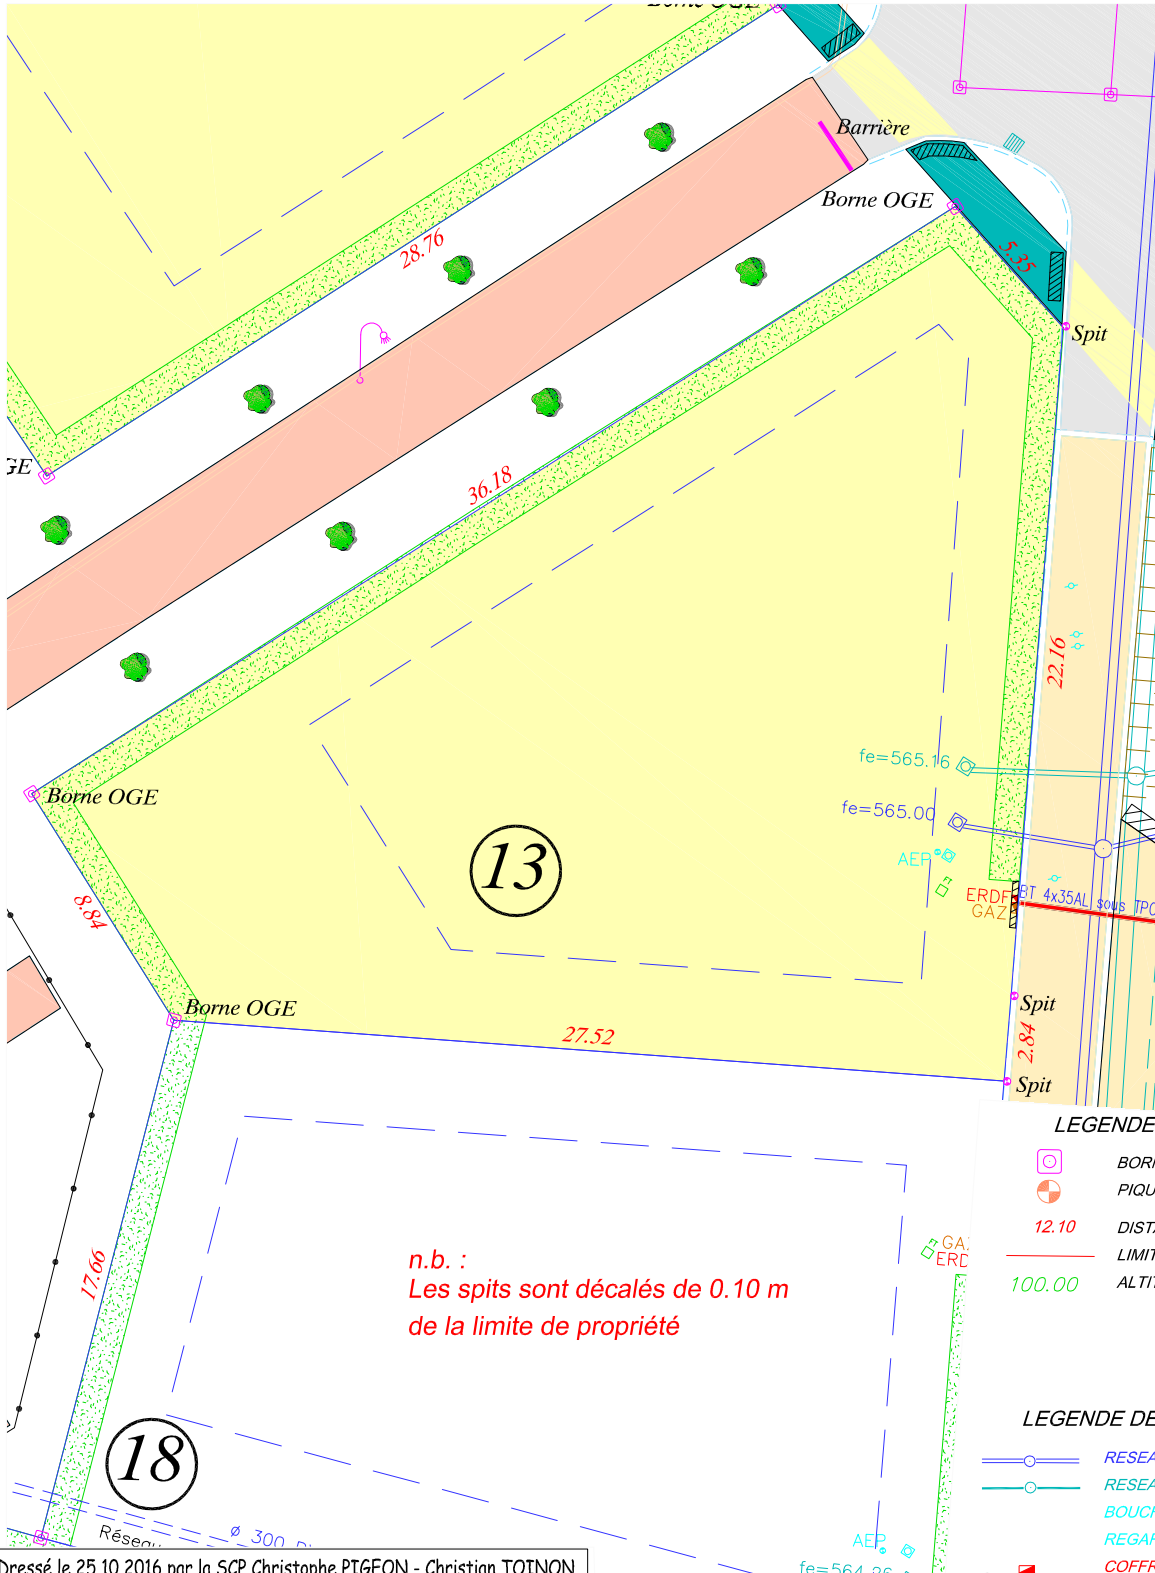

LEGENDE

- BORNE OGE
- PIQUET BOIS
- 12.10 DISTANCES ENTRE POINTS
- LIMITE DU LOT
- 100.00 ALTITUDE TERRAIN NATUREL

LEGENDE DES RESEAUX REALISES

- RESEAU EAUX USEES
- RESEAU EAUX PLUVIALES
- BOUCHE A CLE
- REGARD EAU POTABLE
- COFFRET EDF
- REGARD FRANCE TELECOM

Dressé le 25 10 2016 par la SCP Christophe PIGEON - Christian TOINON
Géomètres Experts DPLG
Ancien cabinet DE LEMPS-THIVEND
8 bis Rue du Montal, 42110 FEURS
Tél : 04 77 26 15 86, Fax : 04 77 27 05 97
scp.pigeon.toinon@wanadoo.fr
Dossier 14128



Accusé de réception - Ministère de l'Intérieur
042-200065894-20230531-20230023105-DE
Accusé certifié exécutoire

REFERENCES CADASTRALES

Section B Numéro 821 - 06a 04ca