


Département de la Loire
Commune de COTTANCE
Lieu dit "Croix Rampeau"
ECO-HAMEAU DE COTTANCE
PLAN DU LOT N°18

Echelle: 1/250

n.b. :
La position des gaines réseaux secs
est donnée selon le plan de
recolement transmis par
l'entreprise CITEOS

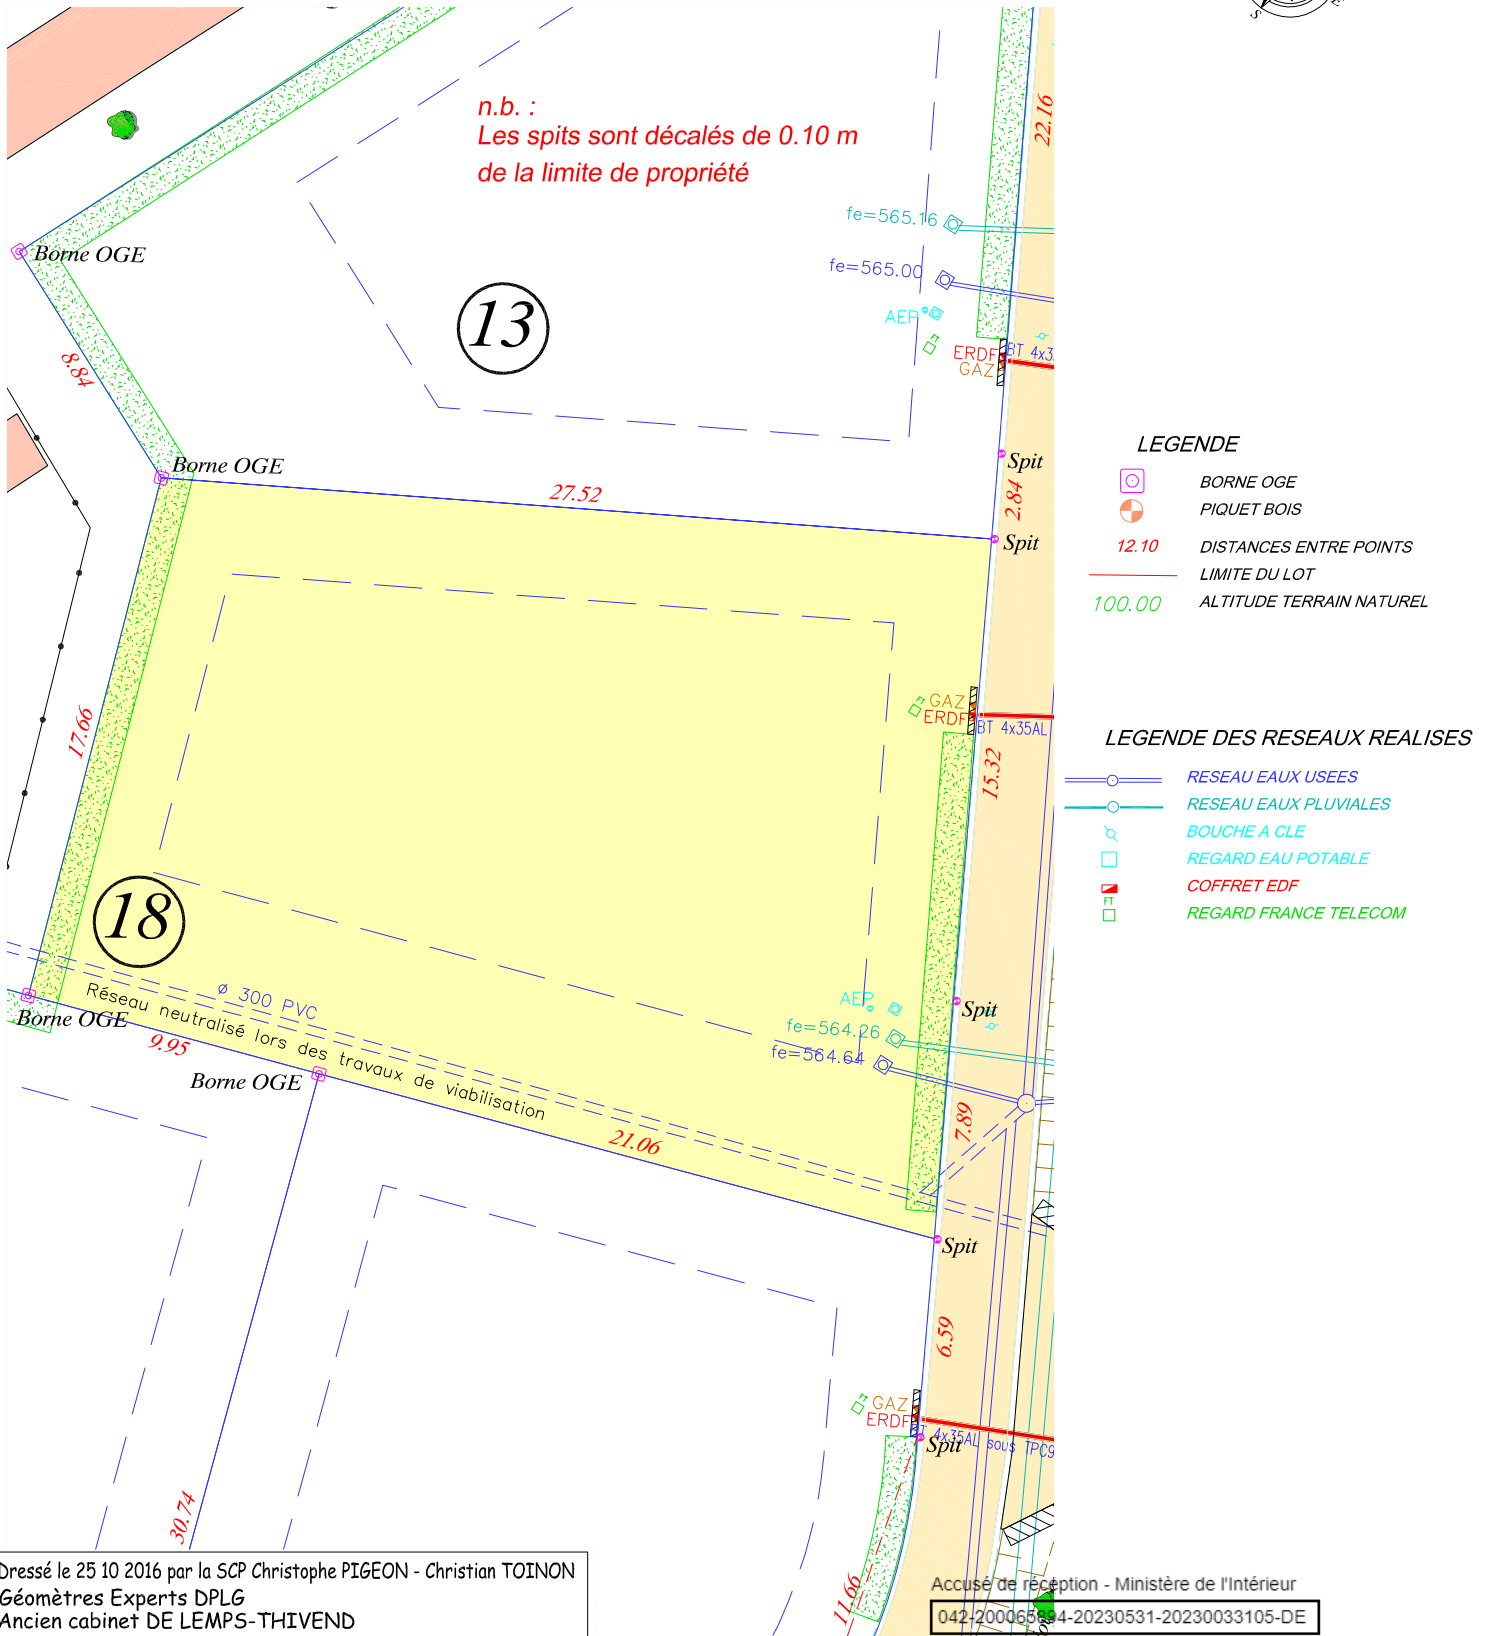

Dressé le 25 10 2016 par la SCP Christophe PIGEON - Christian TOINON
Géomètres Experts DPLG
Ancien cabinet DE LEMPS-THIVEND
8 bis Rue du Montal, 42110 FEURS
Tél : 04 77 26 15 86, Fax : 04 77 27 05 97
scp.pigeon.toinon@wanadoo.fr
Dossier 14128



Accusé de réception - Ministère de l'Intérieur

042-200065834-20230531-20230033105-DE

Accusé certifié exécutoire

REFERENCES CADASTRALES

Section B Numéro 826 - 05a 93ca