


Département de la Loire  
Commune de COTTANCE  
Lieu dit "Croix Rampeau"  
ECO-HAMEAU DE COTTANCE  
**PLAN DU LOT N°7**

Echelle: 1/250

n.b. :  
La position des gaines réseaux secs  
est donnée selon le plan de  
recolement transmis par  
l'entreprise CITEOS

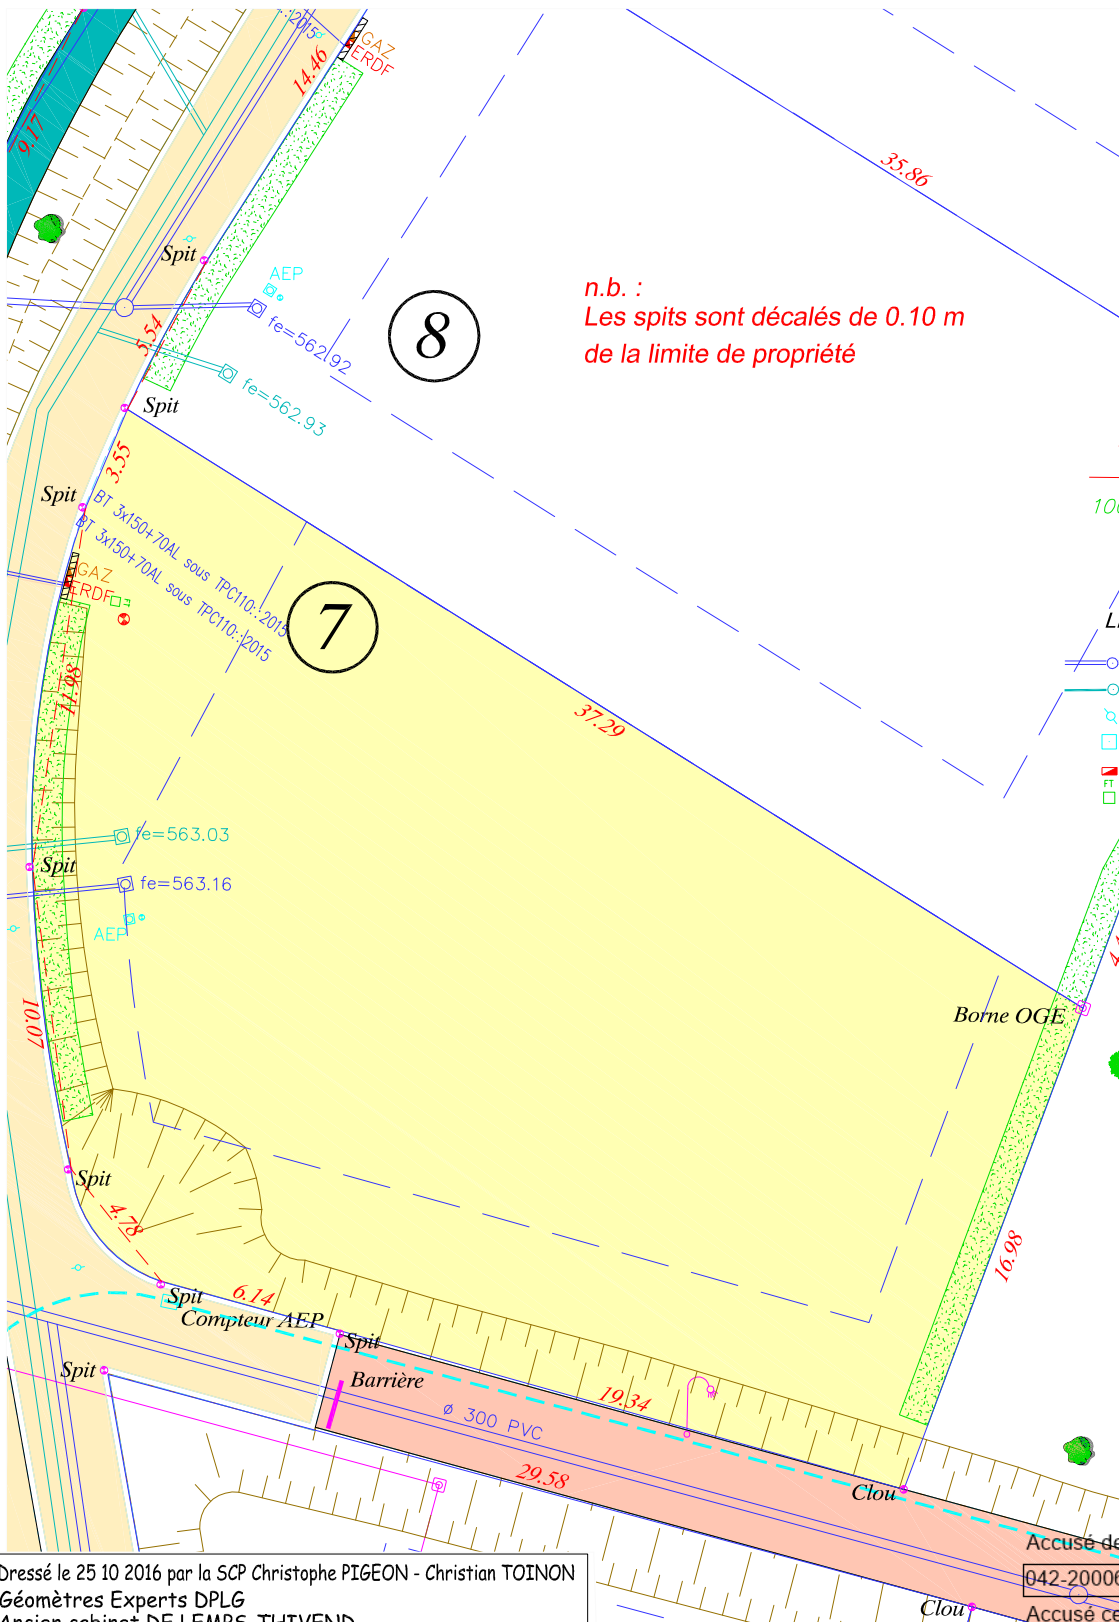

n.b. :  
Les spits sont décalés de 0.10 m  
de la limite de propriété

LEGENDE

- BORNE OGE
- PIQUET BOIS
- 12.10 DISTANCES ENTRE POINTS
- LIMITE DU LOT
- 100.00 ALTITUDE TERRAIN NATUREL

LEGENDE DES RESEAUX REALISES

- RESEAU EAUX USEES
- RESEAU EAUX PLUVIALES
- BOUCHE A CLE
- REGARD EAU POTABLE
- COFFRET EDF
- REGARD FRANCE TELECOM

Dressé le 25 10 2016 par la SCP Christophe PIGEON - Christian TOINON  
Géomètres Experts DPLG  
Ancien cabinet DE LEMPS-THIVEND  
8 bis Rue du Montal, 42110 FEURS  
Tél : 04 77 26 15 86, Fax : 04 77 27 05 97  
scp.pigeon.toinon@wanadoo.fr  
Dossier 14128



Accusé de réception - Ministère de l'Intérieur

042-200065894-20231108-20230110811-DE

Accusé certifié exécutoire

Réception par le préfet : 16/11/2023

**REFERENCES CADASTRALES**

Section B Numéro 815 - 07a 40ca